

NOTE:

Koter og koordinater er i m og refererer til UTM32. (DVR90 og UTM/ETRS89)
 Øvrige ubenævnte mål er i mm.


Indeholder data fra Geodatastyrelsen, Kort 10, juli 2015.
 Indeholder data fra LE34 modtaget fra Kommune, april 2016.

Se belægningsdetaljer i bassiner på tegning: RSTV-U-TL-TORV-9001
 Se tværsnit i vej på tegning: RSTV-U-V-TORV-8901

SIGNATURER:

- Asfalt
- Brosten i kørebane, stokhuggede
- Brosten, genbrug fra eksisterende torv
- Granit fliser (40x40/25 t=100)
- Bordursten
- Fortovsfliser, beton
- Brosten, jetbrændte og savskåret
- Granitfliser, t=100mm
- Granitfliser, t=80mm (genbrug fra eksisterende torvplads)
- Chaussesten
- Kørebaneafmærkning i granitsten (mørk)
- Granitsten mellem fodgængerfeltafmærkning (lys)
- Slotsgrus
- Græs
- Opmærksomhedsfelt
- Særlig ledelinje
- Retningsfelt
- Entreprisegrænse
- Optionsområde
- Bordurkantsten, 10 cm lysning
- Bordurkantsten, dykket 0-4 cm lysning
- Granitkantsten, 10 cm lysning
- Granitkantsten, dykket 2 cm lysning
- Revneanvisningsfuge
- Bænk/plint

RSTV-U-TV-TORV-5201 0

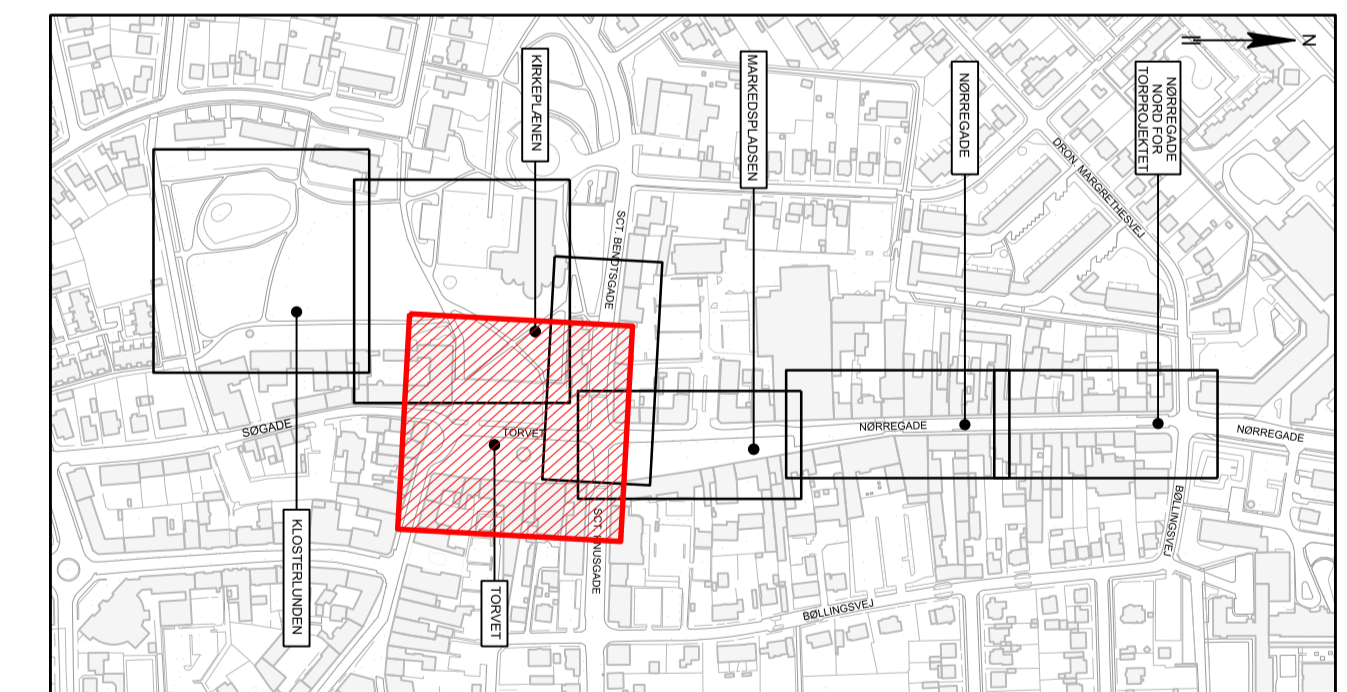

SOM UDFØRT

MÅLFORHOLD GÆLDER KUN VED PLOT I DET ANVISTE FORMAT

Rev.	Dato	Konst./Tegn.	Kontrol.	Godk.	Format
	2019-08-14	BMD	FC	MBMJ	594x840
				Brogesvej 18 4100 Ringsted Tlf.: 57626380 Hannemanns Allé 53 2300 København S Tlf.: 5161 1000	

Projektnr. 1100022459 Mål 1:250

Torveprojektet
 Torvet
 Vej
 Belægningsplan

Tegning nr. Rev.

RSTV-U-TV-TORV-5201 0